



Warszawa

Kanalizacja

Szkic zdawczo-odbiorczy
budowy kan. z rur kamion. $\phi 400^{mm}$ wybud. nr. 1960
w ul. Peszteńskiej

Jn/O/53


Skala 1:1000

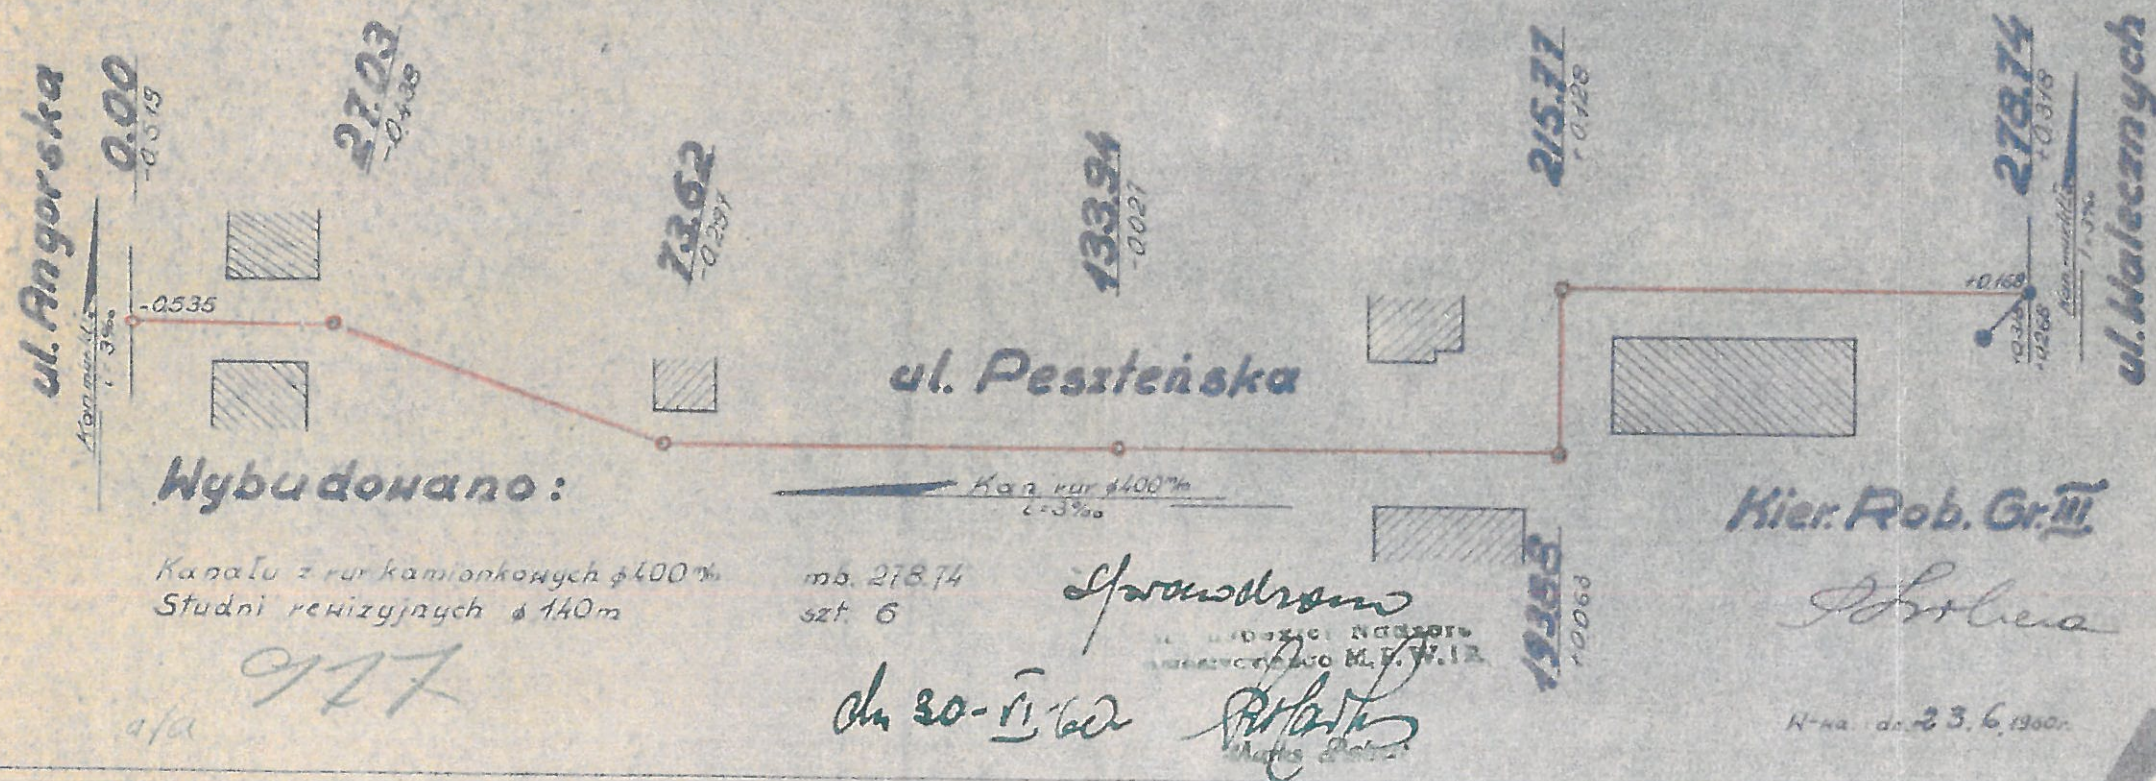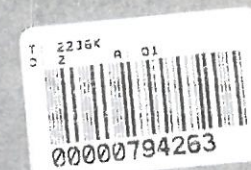

Dokumentacja powykonawcza

Załącznik do pisma nr 1.

ZNAK PRO.DER.669.52.26.2017.1984.12.17.EG.AL

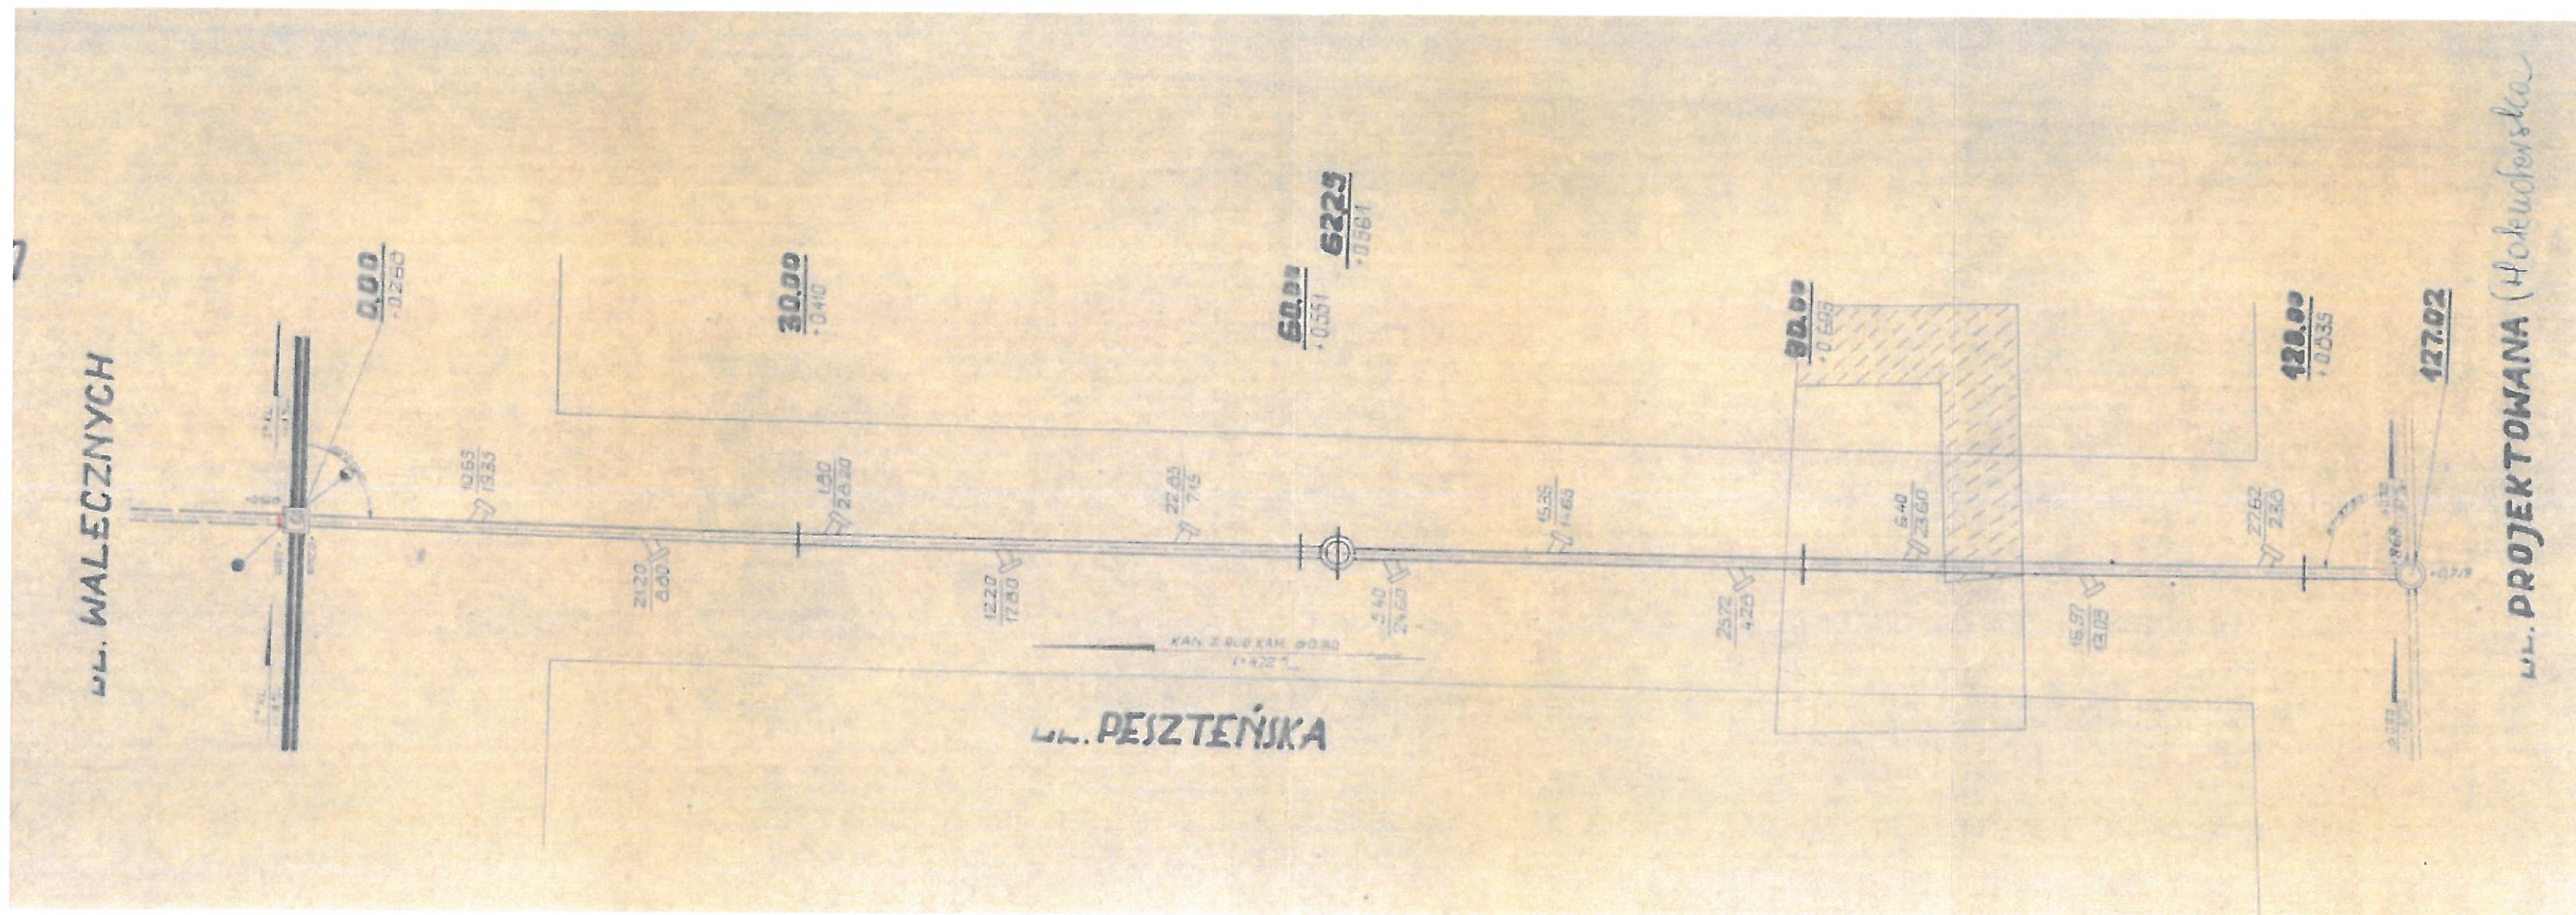

Dokumentacja powykonawcza

ZALĄCZNIK DO PISMA NR 2.
ZNAK PRO-DGR.669.5236.2017.1984.17. EG. PL

