




A-A

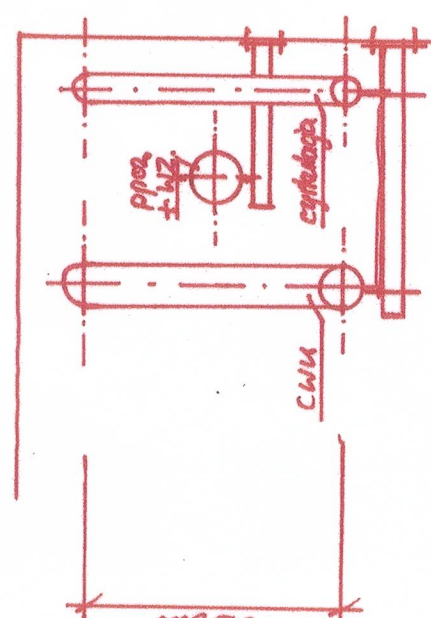

**DOKUMENTACJA  
POWYKONAWCZA**

RAF-PROJEKT


WAT: PROJEKT WYKONAWCZY WYMIANY  
WOD-KAN

ADRES: ZESPÓŁ SZKÓŁ Nr 5 IM. ST. KISIELEWSKIEGO  
UL. SZCZAWNICKA 1


INŻ. T. WEBER	MGR INŻ. R. KWIATK
ST 107/87	ST 442/87