

PREZYDENT MIASTA STOŁECZNEGO
WARSZAWY
Zespół Uzgadniania Dokumentacji Projektowej
Sieci Uzbrojenia Terenu

Warszawa 15.11.2011

BG-ZUDP-6630-4802/2011

OPINIA NR 4802/2011

do usytuowania sieci uzbrojenia terenu wydana w oparciu o Ustawę Prawo Geodezyjne i Kartograficzne dnia 17 maja 1989r. z późniejszymi zmianami (Dz. U. Nr 193 z 2010 r. poz. 1287) oraz Rozporządzenie Ministra Rozwoju Regionalnego i Budownictwa z dnia 2 kwietnia 2001r. w sprawie geodezyjnej ewidencji sieci uzbrojenia terenu oraz zespołów uzgadniania dokumentacji projektowej (Dz. U. Nr 38 z 2001 r. poz. 455).

rodzaje uzgadnianych sieci : **kanalizacyjna**

lokalizacja: **Warszawa PRAGA POŁUDNIE ul. Bitwy Grochowskiej**

dla: **Miejskie Przedsiębiorstwo Wodociągów i Kanalizacji w m. st. Warszawie Spółka Akcyjna**

na wniosek z dnia: **03.11.2011**

Zespół Uzgadniania Dokumentacji Projektowej Sieci Uzbrojenia Terenu
opiniuje pozytywnie lokalizację w/w sieci uzbrojenia terenu.

Informacja:

1. Opinia niniejsza dotyczy **wyłącznie lokalizacji przewodów i nie dotyczy rozwiązań technicznych**, które należy uzgadniać bezpośrednio z gestorami sieci uzbrojenia terenu.
2. W przypadku zmiany uzgodnionego przebiegu sieci uzbrojenia terenu, należy ponownie wystąpić z wnioskiem o dokonanie uzgodnienia.
3. Uzgodnione usytuowanie sieci uzbrojenia terenu podlega wytyczeniu i geodezyjnej inwentaryzacji powykonawczej przez jednostki uprawnione do wykonywania prac geodezyjnych. W razie niezgodności realizacji sieci uzbrojenia terenu z uzgodnioną lokalizacją, inwestor zobowiązany jest przedłożyć mapę z wynikami pomiarów powykonawczych właściwemu organowi administracji architektoniczno-budowlanej.
4. **Niniejsza opinia nie rodzi praw do terenu oraz nie uprawnia do rozpoczęcia prac budowlanych.**
5. Na wejście w teren należy uzyskać zgodę właściciela terenu.
6. Opinia ZUDP wraz z załącznikiem mapowym jest ważna przez okres 3 lat od dnia jej wydania (projekt jest zachowywany na zasadniczej mapie miasta). Uzyskana prawomocna decyzja o pozwoleniu na budowę lub zgłoszenie prac budowlanych, dokonane w czasie ważności opinii ZUDP, przedłuża jej aktualność do okresu ważności wydanej decyzji lub zgłoszenia.

Uwagi i zalecenia:

1. W miejscach skrzyżowań z siecią gazową wykopy wykonywać ręcznie pod nadzorem MSG Sp. z o.o.
2. W miejscach skrzyżowań i zbliżeń do sieci telekomunikacyjnej prace ziemne wykonywać ręcznie z zachowaniem ostrożności.
3. Projekt zabezpieczenia kabli elektroenergetycznych krzyżujących się z projektowaną siecią kanalizacyjną opracować na podstawie inwentaryzacji zbiorczej urządzeń elektroenergetycznych i uzgodnić w RWE STOEN Operator Dokumentacja Techniczna Sieci Warszawa ul. Oszmiańska 20 tel. 022 821 43 26.

Opinia ważna wraz z załącznikiem mapowym.
ilość zał. 1 w 2 egz.


Za zgodność: B. Wrzesińska

16.11.2011

Z up. Prezydenta m. st. Warszawy
Elżbieta Rutkowska
Przewodnicząca Zespołu Uzgadniania
Dokumentacji Projektowej

Opinia nie podlega opłacie skarbowej i jest od niej zwolniona na podstawie art.3 Ustawy o opłacie skarbowej z dnia 16 listopada 2006 r. (Dz. U. Nr 225 z 2006 r. poz. 1635).

Nr	X	Y
1	5789695,53	7507554,02
2	5789708,64	7507558,38
3	5789748,99	7507567,07
4	5789750,30	7507561,35

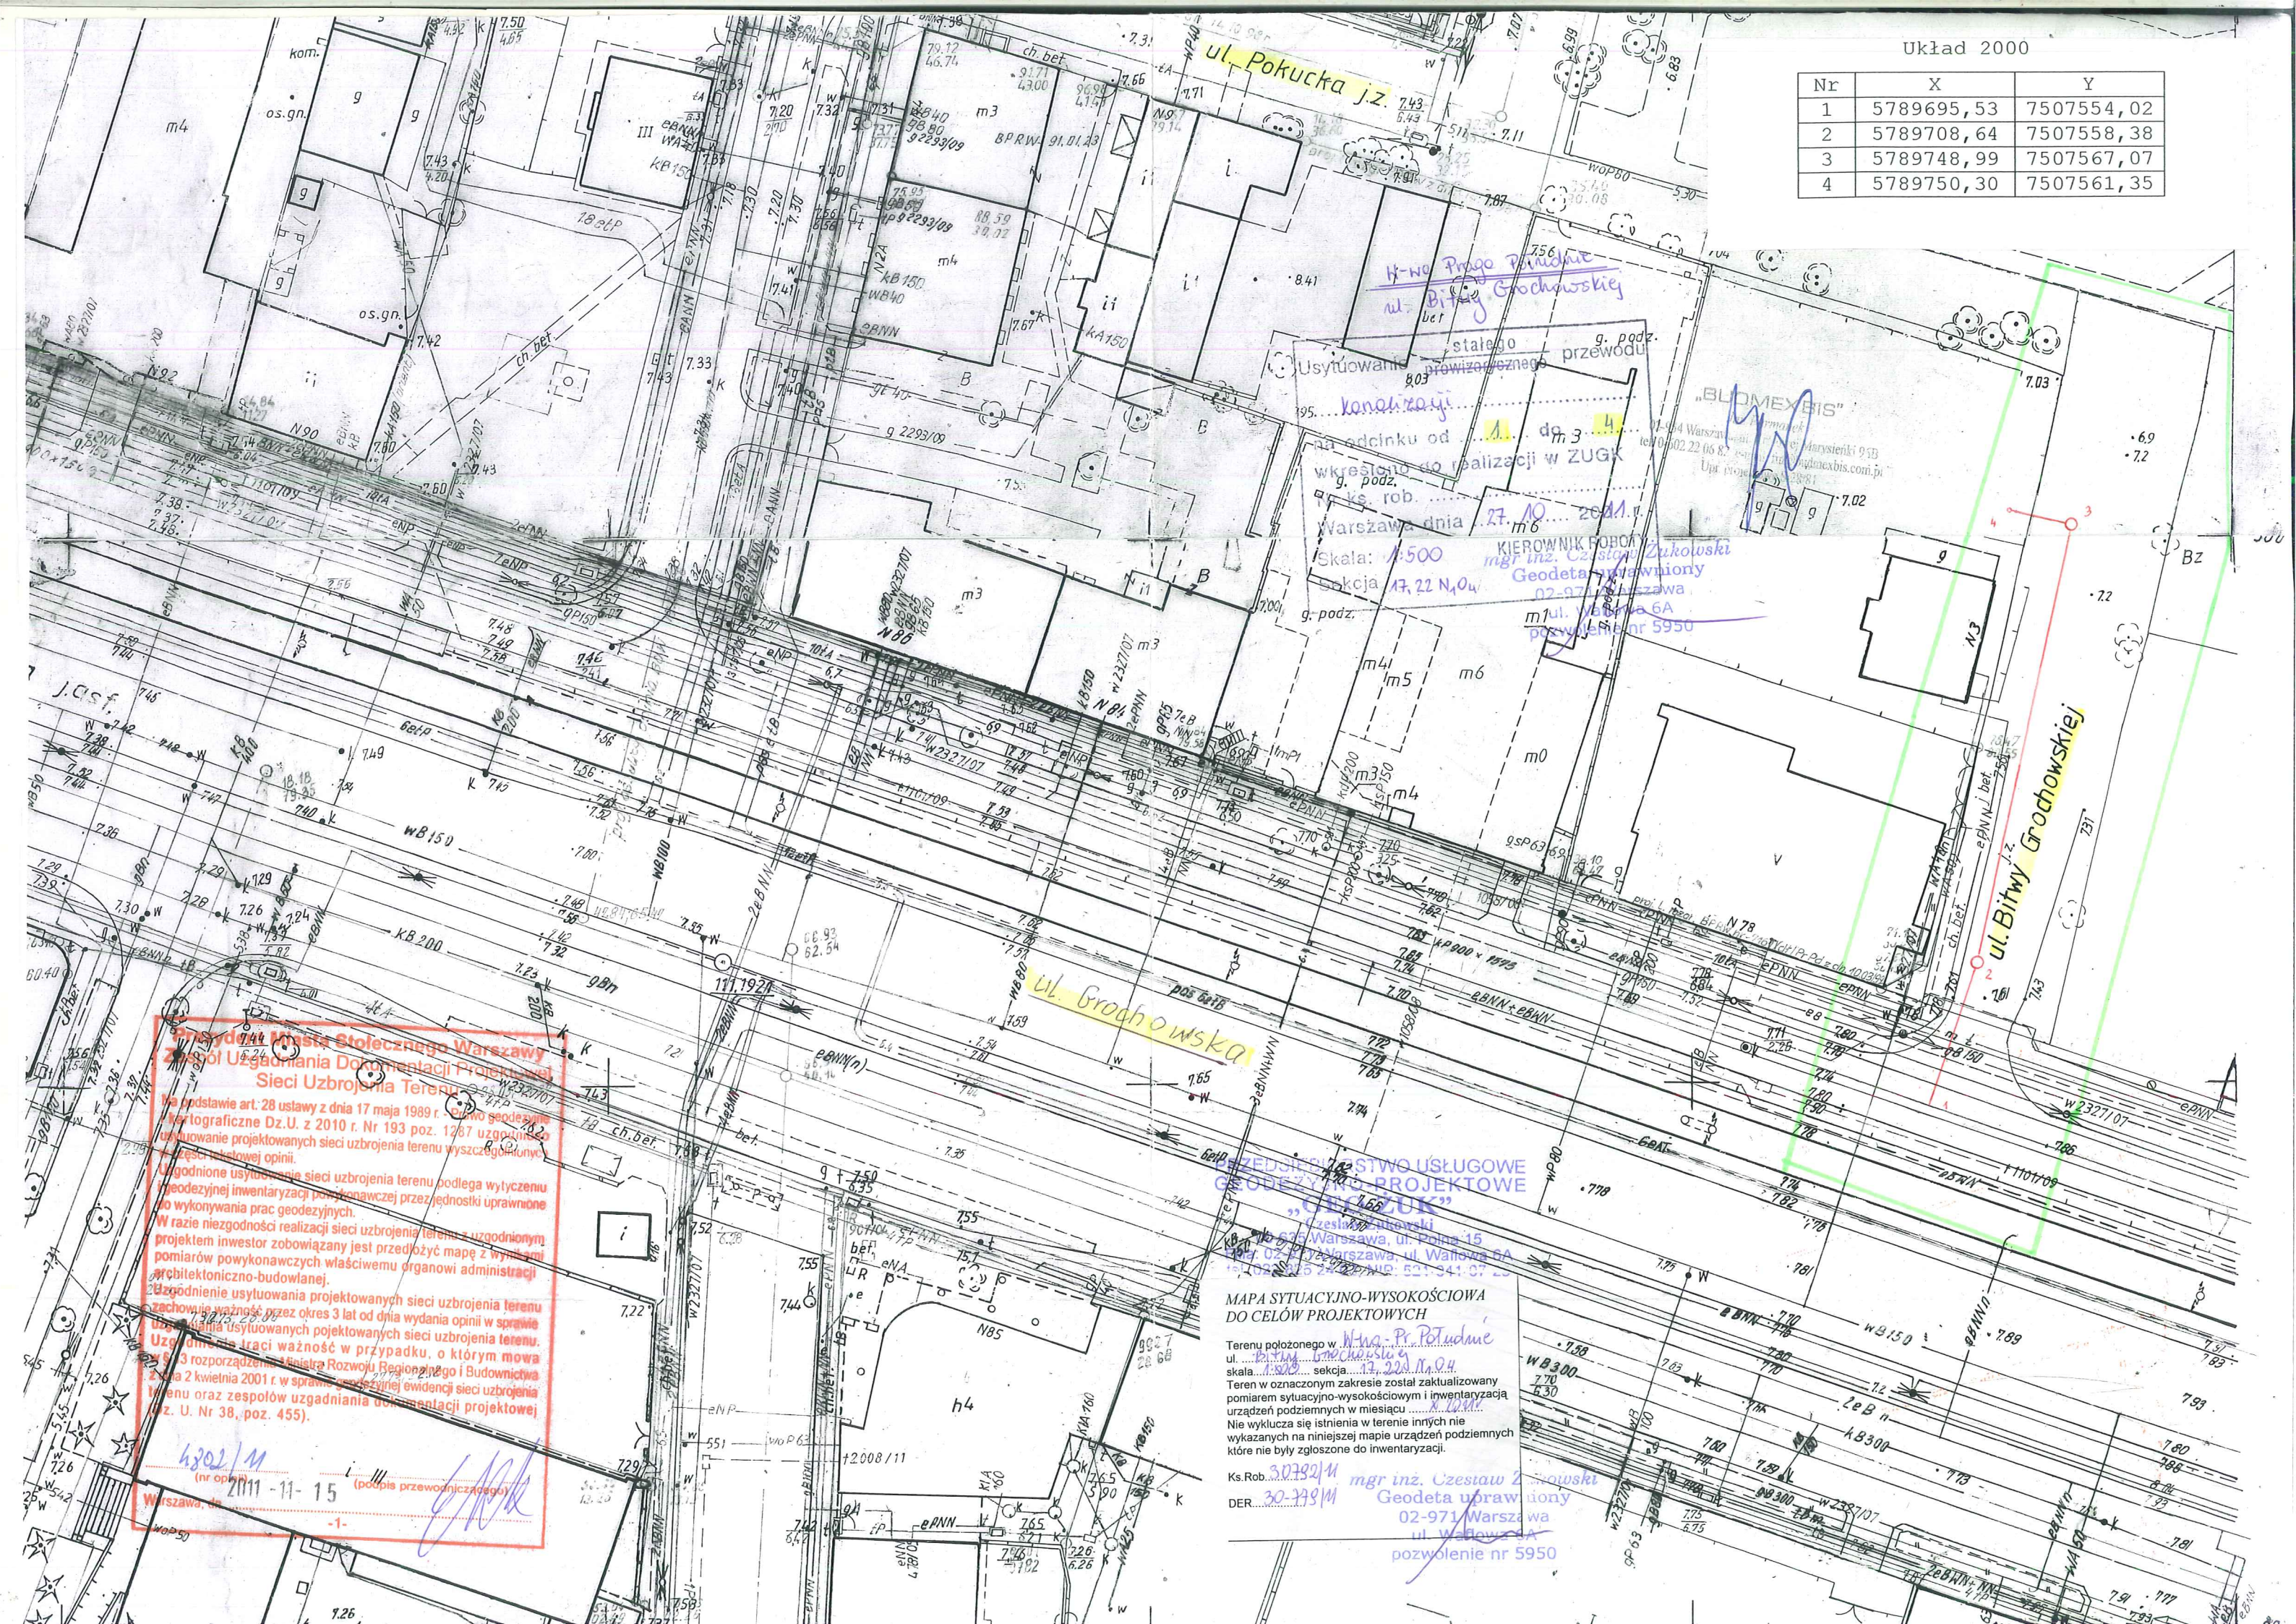

Prezydent Miasta Stołecznego Warszawy
Zespół Uzgodniania Dokumentacji Projektowej
Sieci Uzbrojenia Terenu

Na podstawie art. 28 ustawy z dnia 17 maja 1989 r. - Prawo geodezyjne i kartograficzne Dz.U. z 2010 r. Nr 193 poz. 1287 uzgodniono i zatwierdził projektowany sieci uzbrojenia terenu wyszczególniony w projekcie planu sytuacyjno-wysokościowego.

Uzgodnione usytuowanie sieci uzbrojenia terenu podlega wytyczeniu i geodezyjnej inwentaryzacji wykonawczej przez jednostki uprawnione do wykonywania prac geodezyjnych.

W razie niezgodności realizacji sieci uzbrojenia terenu z uzgodnionym projektem inwestor zobowiązany jest przedłożyć mapę z wynikami pomiarów wykonawczych właściwemu organowi administracji architektoniczno-budowlanej.

Uzgodnienie usytuowania projektowanych sieci uzbrojenia terenu zachowuje ważność przez okres 3 lat od dnia wydania opinii w sprawie usytuowania projektowanych sieci uzbrojenia terenu.

Uzgodnienie traci ważność w przypadku, o którym mowa w § 3 rozporządzenia Ministra Rozwoju Regionalnego i Budownictwa z dnia 2 kwietnia 2001 r. w sprawie geodezyjnej ewidencji sieci uzbrojenia terenu oraz zespołu uzgodniania dokumentacji projektowej (Dz. U. Nr 38, poz. 455).

 (nr opinii)
 2011-11-15 (podpis przewodniczącego)
 Warszawa, dn...

GEODEZYJNO-PROJEKTOWE
"GEOZUK"
 Czesław Zukowski
 mgr inż. Czesław Zukowski
 521 341 07 22


MAPA SYTUACYJNO-WYSOKOŚCIOWA
DO CELÓW PROJEKTOWYCH

Terenu położonego w N/wa-Pr. Południe
 ul. Bitwy Grochowskiej
 skala: 1:500, sekcja 17,22 N.0.4

Teren w oznaczonym zakresie został zaktualizowany pomiarem sytuacyjno-wysokościowym i inwentaryzacją urządzeń podziemnych w miesiącu...

Nie wyklucza się istnienia w terenie innych nie wykazanych na niniejszej mapie urządzeń podziemnych które nie były zgłoszone do inwentaryzacji.

Ks. Rob. 30392/11
 DER. 30399/11
 mgr inż. Czesław Zukowski
 Geodeta uprawniony
 02-971 Warszawa
 ul. Włodowska 6A
 pozwolenie nr 5950

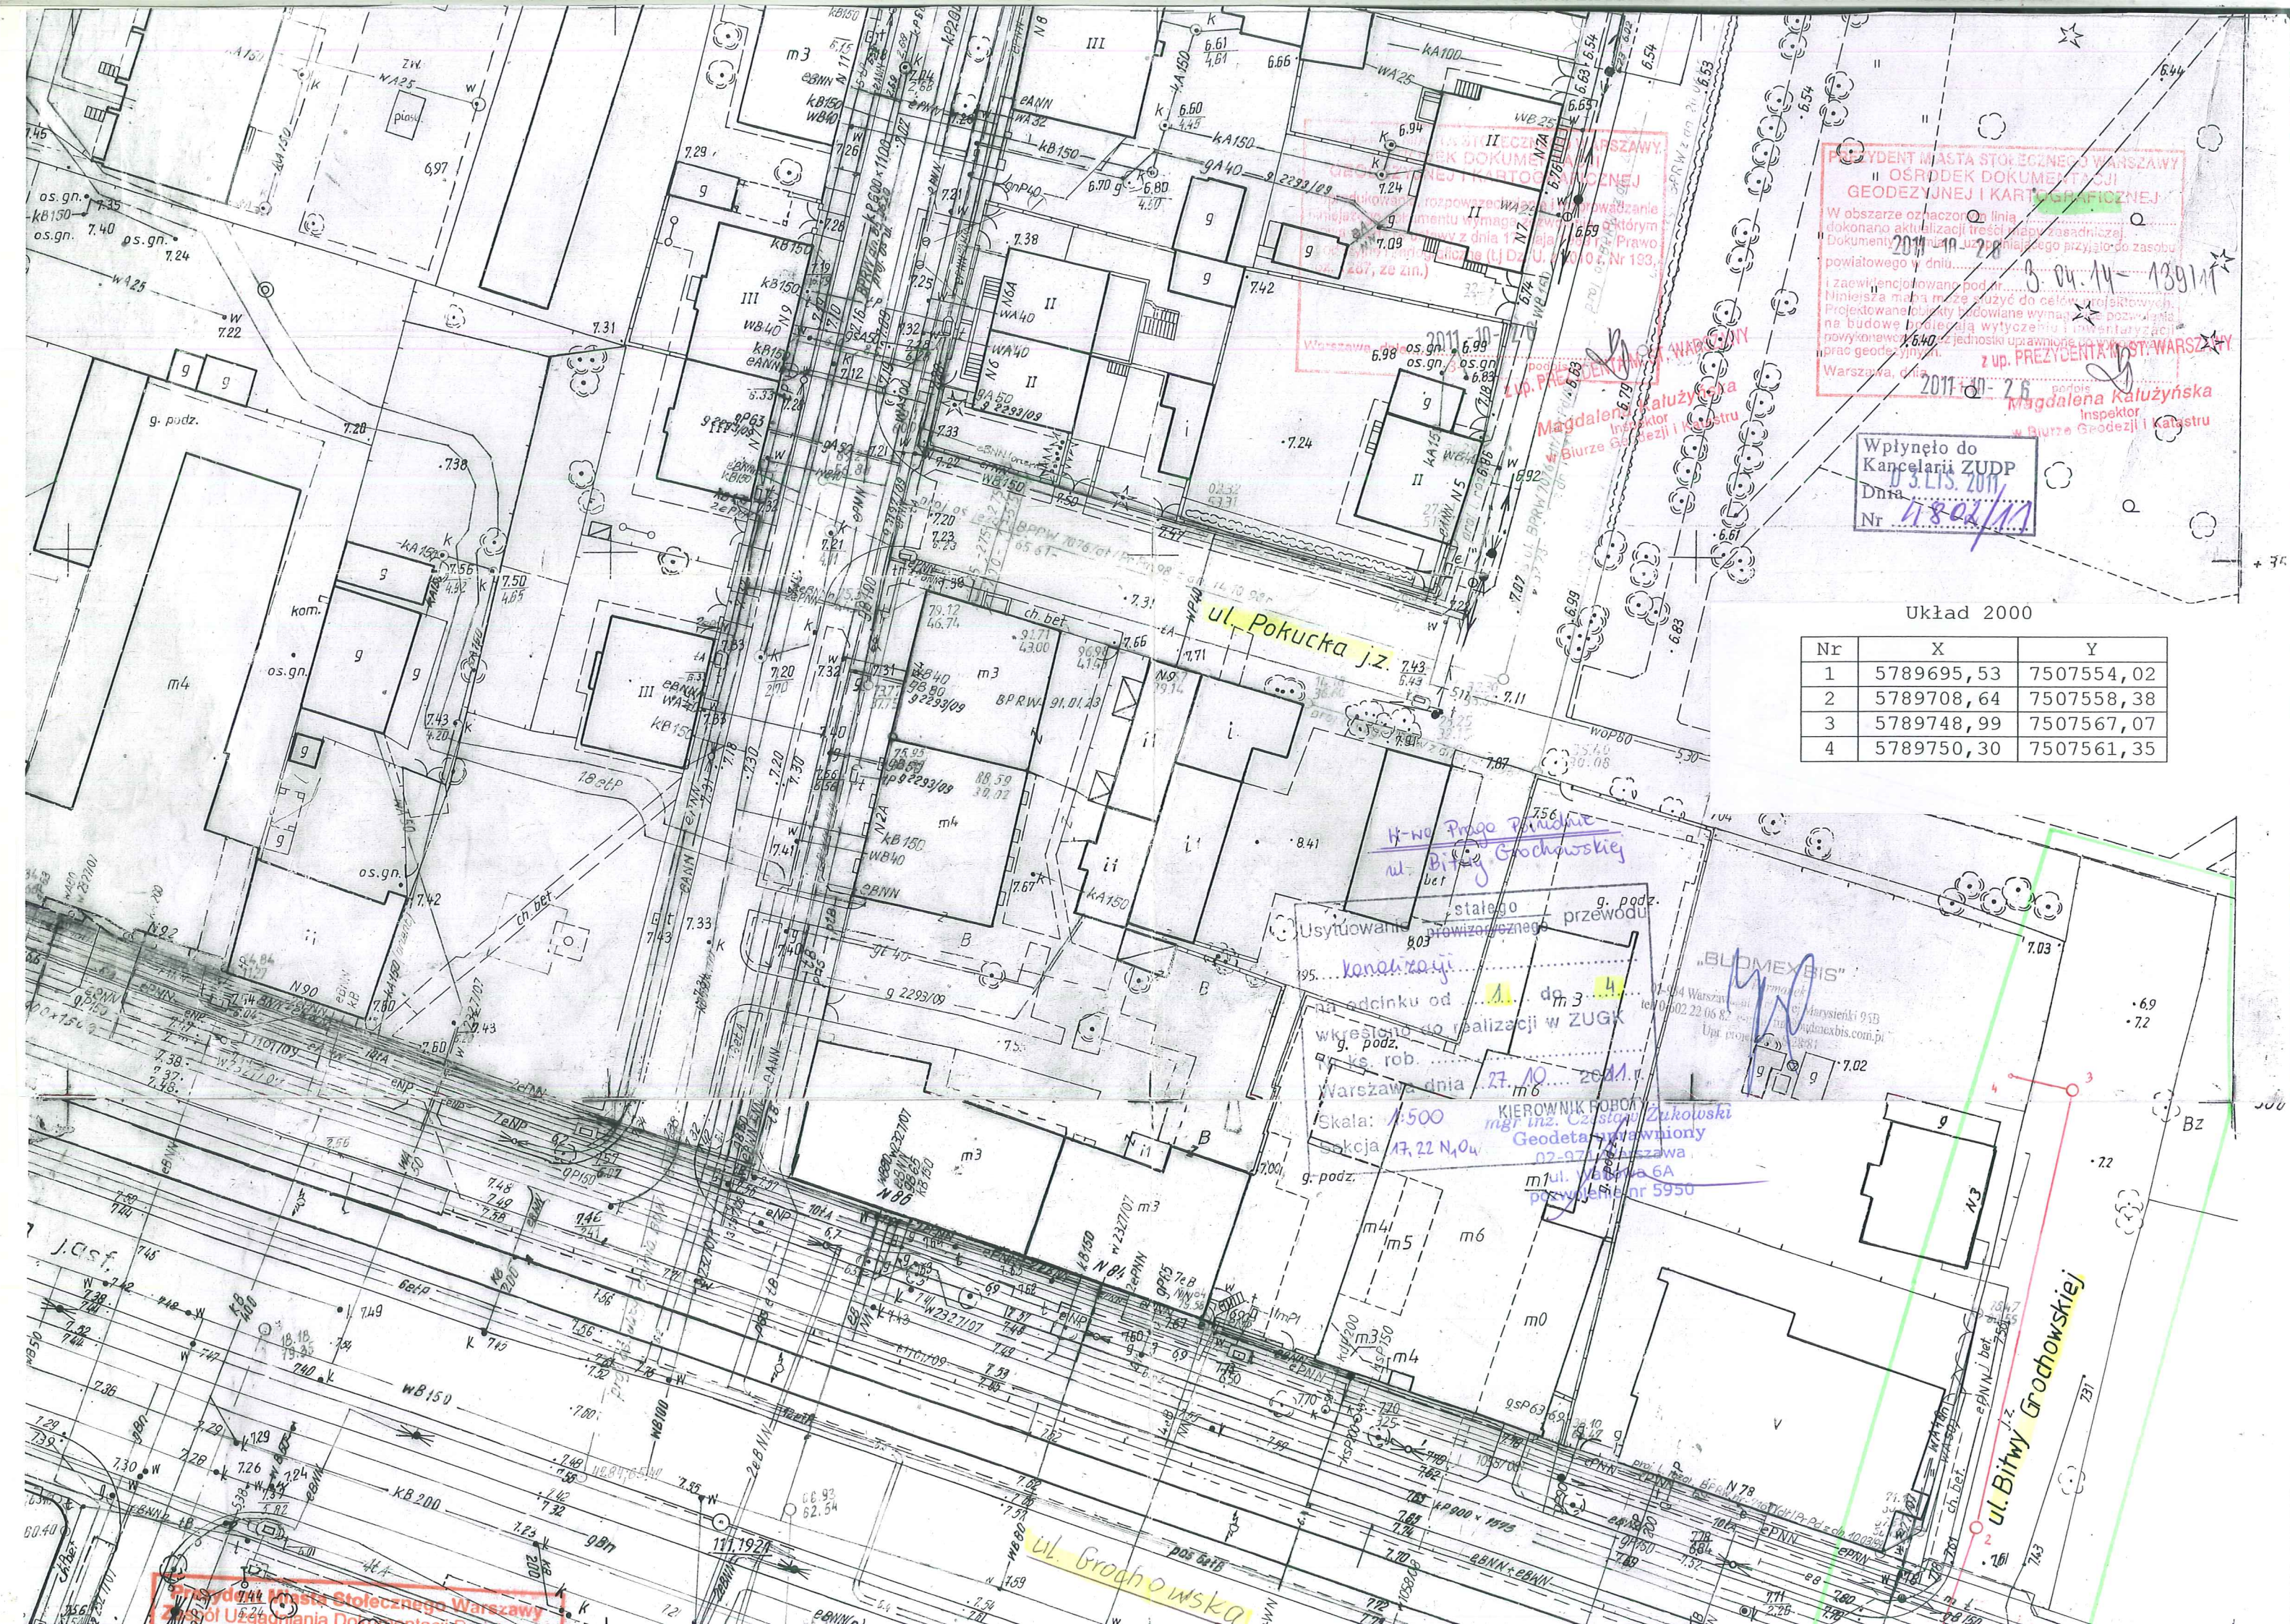

